



Администрация города Березники
**УПРАВЛЕНИЕ
ИМУЩЕСТВЕННЫХ
И ЗЕМЕЛЬНЫХ ОТНОШЕНИЙ**

пр. Советский, д.39,
г. Березники, Пермский край, 618417
Тел./факс (3424) 29 01 77
E-mail: uizo_berezniki@mail.ru
ОКПО 12045479, ОГРН 1025901710207
ИНН/КПП 5911000188/591101001

ООО «ЛУКОЙЛ-Уралнефтепродукт»

12.08.2022 № СЭД-142-18-01-10-1450

№ б/н _____ от 03.08.2022

РЕШЕНИЕ
о размещении объектов № 2390

Город Березники Пермского края

10.08.2022

Управление имущественных и земельных отношений администрации города Березники в соответствии с Положением о порядке и условиях размещения объектов на землях или земельных участках, находящихся в государственной или муниципальной собственности, на территории Пермского края без предоставления земельных участков и установления сервитутов, утвержденного постановлением Правительства Пермского края от 22.07.2015 № 478-п, разрешает:

Обществу с ограниченной ответственностью «ЛУКОЙЛ-Уралнефтепродукт» (450057, Республика Башкортостан, г. Уфа, ул. Цюрупы, д. 16, тел./факс 8 (342) 2358457) размещение объекта:

«Размещение флагштоков» на землях, государственная собственность на которые не разграничена,

кадастровый квартал 59:03:0300005;

площадь 3,4 кв.м;

сроком - бессрочно;

местоположение: Пермский край, г. Березники, ул. Карла Маркса и Парижской Коммуны.

При условии:

1.согласование со всеми ресурсоснабжающими организациями города;

2.согласование проектной документации и оформление разрешения на производство земляных работ.

3.в случае произрастания зеленых насаждений, попадающих в зону строительства, оформить разрешение на вырубку деревьев, кустарников в Управлении благоустройства администрации города.

Приложение: схема предполагаемых к использованию земель на 1 л. в 1 экз.

Начальник управления


Е.В. Белозерова

29 01 83



Н.А.Лежнева




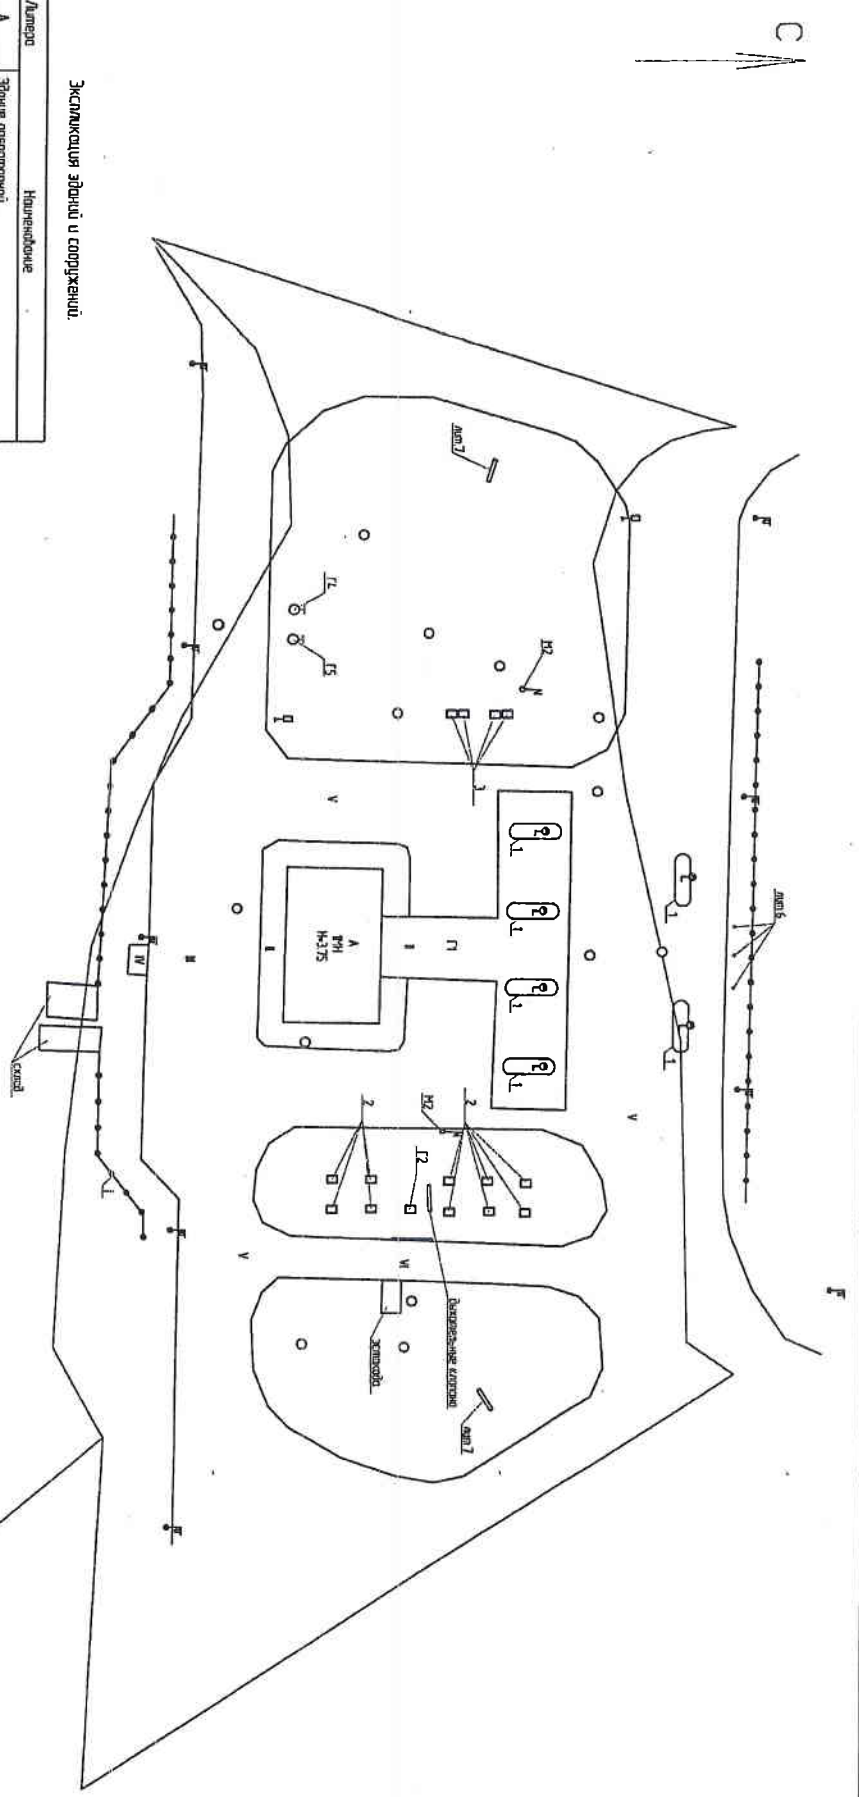

Экспликация зданий и сооружений.

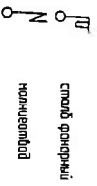


